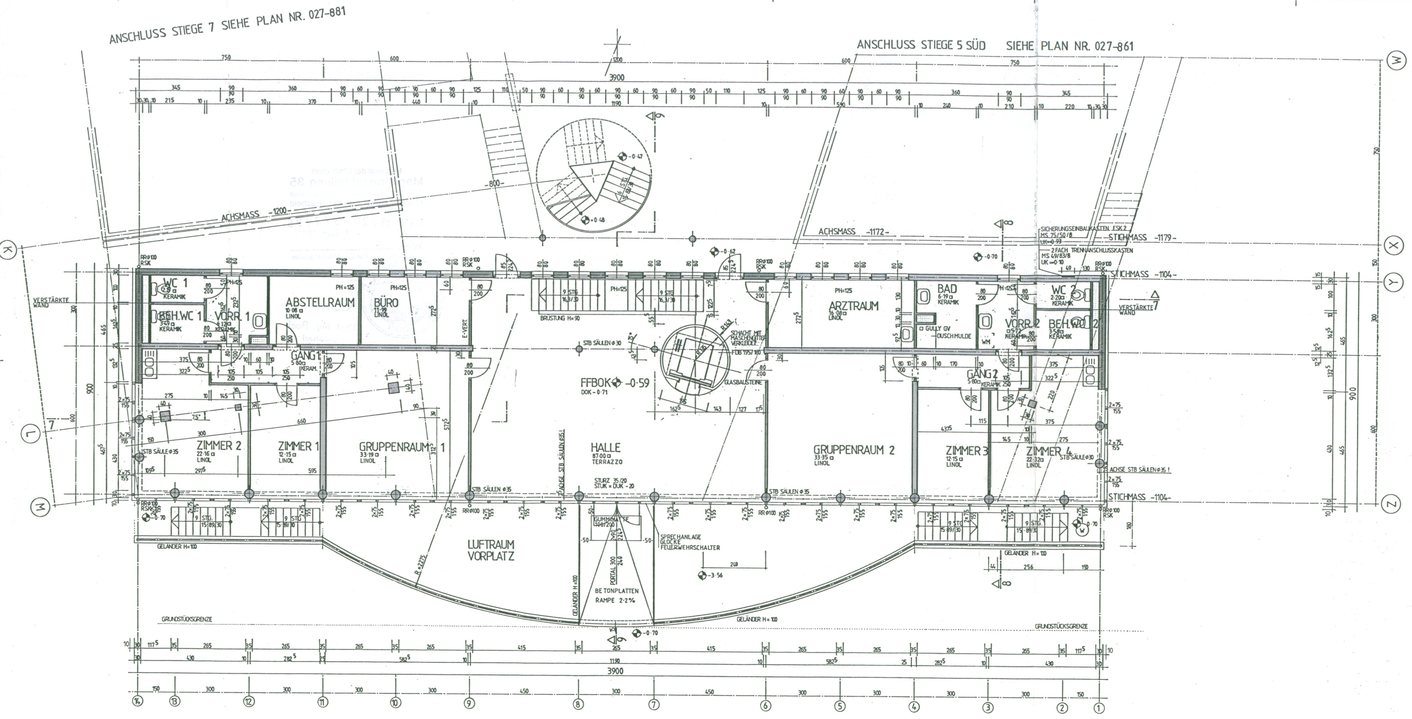

LEGENDE UND MATERIALBESCHREIBUNG

① GARAGE / FUSSBODEN

ASPHALT	2 CM
GEFÄLLEBETON	3-16 CM
STB-PLATTE	45 CM
SAUBERKEITSSCHICHT	8 CM

② KELLER / FUSSBODEN

ESTRICH VERSIEGELT	5 CM
FEUCHTIGKEITSISOLIERUNG	
STB-PLATTE	45 CM
SAUBERKEITSSCHICHT	8 CM

③ GARAGE - WOHNUNG / DECKE

BODENBELAG	1 CM
ZEMENTESTRICH	5 CM
PE - FOLIE	
TRITTSCHALLDÄMMUNG TDP 35/30	3 CM
SANDAUSGLEICH	3-3.5 CM
STB - DECKE	23 CM
TEKTALAN E-21	7.5 CM

④ GARAGE - AUSSENR. / DECKE BEGRÜNT

HUMUS	20-30 CM
FILTERVLIES	
DRAINAGEMATTE	5 CM
XPS (STYRODUR)	5 CM
BITUMINÖSE ABDICHTUNG	1 CM
AUSGLEICHS U. DAMPFSPERRSCH.	
STB - DECKE IM GEF.	23 CM

⑤ GARAGE - AUSSENR. / DECKE BEGEHBAR

BETONPLATTEN	4 CM
MÖRTELPATZEN	2 CM
DAZW. RUHDRIESEL 5/8	
PP-VLIES (SAVEKOAT)	
EXTRUD. POLYSTYROL	3 CM
BITUMINÖSE ABDICHTUNG	
AUSGLEICHS UND DAMPFSPERRSCH.	
GEFÄLLEBETON	5 - 8 CM
STB - DECKE	23 CM

⑥ WOHNUNG - WOHNUNG / FUSSBODEN

BODENBELAG	0.5- 1 CM
ZEMENTESTRICH	5 CM
PE-FOLIE	
TRITTSCHALLDÄMMUNG TDP 35/30	3 CM
SANDAUSGLEICH	3-3.5 CM
STB - DECKE	23 CM

⑦ LOGGIA - THERMISCH GETRENNT

BETONPLATTEN	4 CM
KIES	3 CM
FE-ISOLIERUNG	1 CM
GEFÄLLEBETON	3-8 CM
STB-PLATTE	18 CM

⑧ WOHNUNG - AUSSENRAUM / DACH BEGEHB.

BETONPLATTEN	4 CM
KIES	3 CM
PP-VLIES (SAVEKOAT)	
EXTRUD. POLYSTYROL	12 CM
BITUMINÖSE ABDICHTUNG	1 CM
AUSGLEICHS UND DAMPFSPERRSCH.	
GEFÄLLEBETON	3 - 12 CM
STB - DECKE	25 CM

⑨ WOHNUNG - AUSSENRAUM / BLECHDACH

BLECHDECKUNG	
BITUMENBAHN GV 35	
VOLLSCHALUNG	2.4 CM
BRETTBINDERKONSTRUKTION	
HINTERLÜFTUNG	
WÄRMEDÄMMUNG TEL ROF 14	14 CM
STB - DECKE	23 CM

⑩ WOHNUNG - AUSSENRAUM / DECKE

BODENBELAG	0.5- 1 CM
ZEMENTESTRICH	5 CM
PE-FOLIE	
TRITTSCHALLDÄMMUNG TDP 35/30	3 CM
SANDAUSGLEICH	3-3.5 CM
STB - DECKE	23 CM
HERALAN KOMBIPLATTE	12 CM

⑪ WOHNUNG - FUSSBODEN / NICHT UNTERKELLERT

BODENBELAG	0.5- 1 CM
ZEMENTESTRICH	6 CM
PE-FOLIE	
TRITTSCHALLDÄMMUNG TDP 35/30	3 CM
WÄRMEDÄMMUNG EPS W20	4 CM
SANDAUSGLEICH	2.5-3 CM
FE-ISOLIERUNG	0.5 CM
STB - DECKE	20 CM

⑫ STIEGENHAUS - AUSSENRAUM / KALTDACH

BLECHDECKUNG	
BITUMENBAHN GV 35	
VOLLSCHALUNG	2.4 CM
BRETTBINDERKONSTRUKTION	
HINTERLÜFTUNG	
WÄRMEDÄMMUNG	6 CM
STB - DECKE	20 CM

⑤A DURCHGANG

ASPHALT	2 CM
UNTERBETON	12 CM
PP-VLIES (SAVEKOAT)	
EXTRUD. POLYSTYROL	6 CM
BITUM. ABDICHTUNG	
AUSGLEICHS u. DAMPFSP.	
STB-DECKE im GEFÄLLE	23 CM

⑥A DACHAUFBAU STIEGE 6

KIES	5 CM
EPS	12 CM
FEUCHTIGKEITSISOL.	1 CM
GEFÄLLEBETON	5-8 CM
STAHLBETONDECKE	23 CM

⑫A STIEGENHAUS

TERRAZOPLATTEN	3 CM
MÖRTELBETT	6 CM
PE-FOLIE	
TRITTSCHALLDÄMMPL. TDP 35/30	
STB-DECKE	23 CM

⑦A LAUBENGANG/DURCHGANG

BETONPLATTEN	4 CM
KIESBETT	4-6 CM
FEUCHTIGKEITSISOL.	1 CM
ORTBETONPLATTE	
IM GEFÄLLE	18-23 CM
HERALAN KOMBIPL.	12 CM

FENSTER : HOLZFENSTER MIT 2-SCHEIBEN ISOLIERVERGL.
WOHNUNGSEINGANGSTÜRE : T30 OHNE SELBSTSCHLIESSER
STIEGENHAUFPLATTE : ELASTISCH GELAGERT (NEOPRENLAGER)
LOGGIEN : THERMISCH GETRENNT (ISOKORB)
GELÄNDER: STABGELÄNDER EISEN VERZINNT H = 100 BZW. 110 CM
PUTZ: 2 LAGIGER KZM-PUTZ WEISS, ORANGE

WÄNDE

AUSSENWÄNDE : WIENERBERGER QUADRO 30 MIT ISOMUR HD GEMAUERT

ZWISCHENWÄNDE : GIPSDIELENMAUERWERK 8 o.10 CM

TRAGENDE INNENWÄNDE
STAHLBETONWÄNDE 20 CM
VORSATZSCHALE 5 CM

HEIZUNG : FERNWÄRMEANSCHLUSS

LÜFTUNG : WC, BAD, KÜCHE - MECHAN. U. DACH ENTL.
SCHLEUSEN - BE U. ENTLÜFTET
ABSTELLRAUM - STATISCH ENTL.
MÜLLRAUM + - U. DACH ENTL.
WASCHKÜCHE F 30 UMMANTELT

SANITÄRINST.-SCHACHTE GESCHOSSWEISE ABGEMAUERT

KANAL : IM KELLERBEREICH " POLO DUR "
IM GARAGENBEREICH GUSSEISEN

BODENBELAGE:

WOHNZIMMER	- SPANNTEPPICH
ZIMMER, VORR.	- SPANNTEPICH
WF., KÜCHE, AR	- LINOLEUM
BAD, WC, VERANDA	- KERAM. BELAG
LOGGIA	- BETONPLATTEN
STIEGENHAUS	- KUNSTSTEIN
MÜLLR., KIWA ETC.	- VERS. ZEMENTESTRICH
GARAGE	- ASPHALTMASTIXGESTRICH
PARTEIKKELLER	- VERS. ZEMENTESTRICH

BESTAND

STAHLBETON / STAMPFBETON
AUSSENWAND ZIEGEL
BETONWAND MIT VORSATZSCH.
GIPSDIELENMAUERWERK
DÄMMUNG
STAHL / ALU - KONSTR.

RAUCHSAMMLER NOTKAMIN (EDELST.)
NSB 18 CM 5 M U. LETZTER EINM.

BESTANDSPLAN

PARIE: C

PROJEKT
WOHNHAUSANLAGE IN 1220 WIEN, COLERUSGASSE-EUROPAN

PLANINHALT: STIEGE 6 ERDGESCHOSS	MASSTAB: M = 1:100
GRUNDST.NR.: 249/9, 241/3, 249/20	EZ: 5299
	KAT.GEMEINDE: ESSLING

BAUWERBER U. GRUNDEIGENTÜMER: GESIBA Gemeinnützige Siedlungs- und Bauerwerbungsgesellschaft, 1010 Wien, Elisabethstraße 22

BAUÜBERWACHUNG: BAUUNTERNEHMUNG DIPL. ING. HUGO DURS GESELLSCHAFT M.B.H. 1010 WIEN, POSTGASSE 16 TEL. 535 17 66 FAX DW. 535 17 66-30

PLANVERFASSER: ARCHITEKTEN MAG. ARCH. ASIW DZIMO UNIV. DOZ. MAG. ARCH. DR. TECH. PETER SCHURZ, A-1060 WIEN, KÖSTLERGASSE 1/29-11 UNIVERSITÄT 38, TEL. (0222) 587 99 51, FAX (0222) 587 99 51/9

BAUBEHÖRDE: 94/10/1994

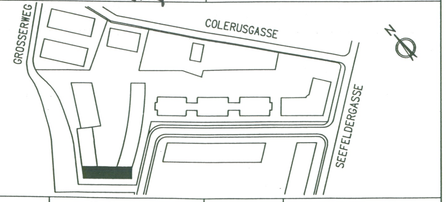

GEZEICHNET	SZ, EP	DATUM	SEPTEMBER 1996
PLANGRÖSSE	0.28 M2	PLANNUMMER	027 / 871