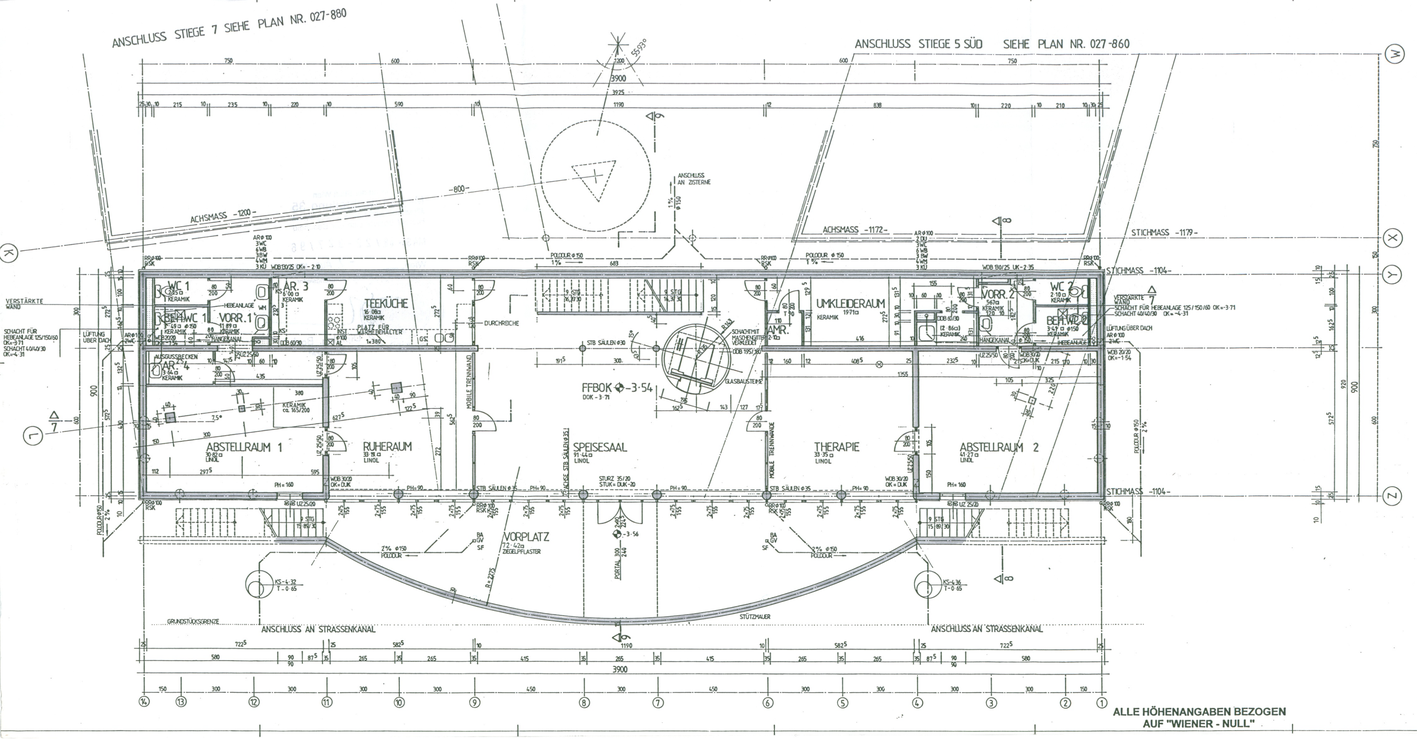

LEGENDE UND MATERIALBESCHREIBUNG

① GARAGE / FUSSBODEN

ASPHALT	2 CM
GEFÄLLEBETON	3-18 CM
STB-PLATTE	45 CM
SAUBERKEITSSCHICHT	8 CM

② KELLER / FUSSBODEN

ESTRICH VERSIEGELT	5 CM
FEUCHTIGKEITSISOLIERUNG	
STB-PLATTE	45 CM
SAUBERKEITSSCHICHT	8 CM

③ GARAGE - WOHNUNG / DECKE

BODENBELAG	1 CM
ZEMENTESTRICH	5 CM
PE - FOLIE	
TRITTSCHALLDÄMMUNG TDP 35/30	3 CM
SANDAUSGLEICH	3-3.5 CM
STB - DECKE	23 CM
TEKTALAN E-21	7.5 CM

④ GARAGE - AUSSENR. / DECKE BEGRÜNT

HUMUS	20-30 CM
FILTERVLIES	
DRAINAGEMATTE	5 CM
XPS (STYROOUR)	5 CM
BITUMENDIE ABDICHTUNG	1 CM
AUSGLEICHS U. DAMPFSPERRSCH.	
STB - DECKE IN GEF.	23 CM

⑤ GARAGE - AUSSENR. / DECKE BEGEHBAR

BETONPLATTEN	4 CM
MÖRTELPLATTEN	2 CM
DACH. RUNDFIESEL 5/8	
PP-VLIES (SAKVEKDAT)	
EXTRUD. POLYSTYROL	3 CM
BITUMENDIE ABDICHTUNG	
AUSGLEICHS UND DAMPFSPERRSCH.	
GEFÄLLEBETON	5 - 8 CM
STB - DECKE	23 CM

⑥ WOHNUNG - WOHNUNG / FUSSBODEN

BODENBELAG	0.5- 1 CM
ZEMENTESTRICH	5 CM
PE-FOLIE	
TRITTSCHALLDÄMMUNG TDP 35/30	3 CM
SANDAUSGLEICH	3-3.5 CM
STB - DECKE	23 CM

⑦ LOGGIA - THERMISCH GETRENNT

BETONPLATTEN	4 CM
KIES	3 CM
FE-ISOLIERUNG	1 CM
GEFÄLLEBETON	3-8 CM
STB-PLATTE	18 CM

⑧ WOHNUNG - AUSSENRAUM / DACH BEGEHB.

BETONPLATTEN	4 CM
KIES	3 CM
PP-VLIES (SAKVEKDAT)	
EXTRUD. POLYSTROL	12 CM
BITUMENDIE ABDICHTUNG	1 CM
AUSGLEICHS UND DAMPFSPERRSCH.	
GEFÄLLEBETON	3 - 12 CM
STB - DECKE	25 CM

⑨ WOHNUNG - AUSSENRAUM / BLECHDACH

BLECHDECKUNG	
BITUMENBAHN OV 35	
VOLLSCHALUNG	2.4 CM
BRETTBINDERKONSTRUKTION	
HINTERLÜFTUNG	
WÄRMEDÄMMUNG TEL ROF 14	14 CM
STB - DECKE	23 CM

⑩ WOHNUNG - AUSSENRAUM / DECKE

BODENBELAG	0.5- 1 CM
ZEMENTESTRICH	5 CM
PE-FOLIE	
TRITTSCHALLDÄMMUNG TDP 35/30	3 CM
SANDAUSGLEICH	3-3.5 CM
STB - DECKE	23 CM
HERALAN KOMBIPLATTE	12 CM

⑪ WOHNUNG - FUSSBODEN / NICHT UNTERKELLERT

BODENBELAG	0.5- 1 CM
ZEMENTESTRICH	6 CM
PE-FOLIE	
TRITTSCHALLDÄMMUNG TDP 35/30	3 CM
WÄRMEDÄMMUNG EPS W20	4 CM
SANDAUSGLEICH	2.5-3 CM
FE-ISOLIERUNG	0.5 CM
STB - DECKE	20 CM

⑫ STIEGENRAUM - AUSSENRAUM / KALTDACH

BLECHDECKUNG	
BITUMENBAHN OV 35	
VOLLSCHALUNG	2.4 CM
BRETTBINDERKONSTRUKTION	
HINTERLÜFTUNG	
WÄRMEDÄMMUNG	6 CM
STB - DECKE	20 CM

5A DURCHGANG

ASPHALT	2 CM
UNTERBETON	12 CM
PP-VLIES (SAKVEKOAT)	
EXTRUD. POLYSTYROL	6 CM
BITUM. ABDICHTUNG	
AUSGLEICHS u. DAMPFSP.	
STB-DECKE im GEFÄLLE	23 CM

7A LAUBENGANG/DURCHGANG

BETONPLATTEN	4 CM
KIESBETT	4-6 CM
FEUCHTIGKEITSISOL.	1 CM
ORTBETONPLATTE	
IM GEFÄLLE	18-23 CM
HERALAN KOMBIPL.	12 CM

8A DACHAUFBAU STIEGE 6

KIES	5 CM
EPS	12 CM
FEUCHTIGKEITSISOL	1 CM
GEFÄLLEBETON	5-8 CM
STAHLBETONDECKE	23 CM

12A STIEGENHAUS

TERRAZOPLATTEN	3 CM
MÖRTELBETT	6 CM
PE-FOLIE	
TRITTSCHALLDÄMMPL. TDP 35/30	
STB-DECKE	23 CM

WÄNDE

AUSSENWÄNDE : WIENERBERGER QUADRO 30 MIT ISOMUR HD GENAUERT

ZWISCHENWÄNDE : GIPSDIELEMAUERWERK 8 o. 10 CM

TRAGENDE INNENWÄNDE
STAHLBETONWÄNDE 20 CM
VORSATZSCHALE 5 CM

HEIZUNG : FERNWÄRMEANSCHLUSS

LÜFTUNG : WC, BAD, KÜCHE - MECHAN. U. DACH ENTL.
SCHLEUSEN - BE U. ENTLÜFTET
ABSTELLRAUM - STATISCH ENTL.
MÜLLRAUM + - U. DACH ENTL.
WASCHKÜCHE - F 30 UMMANTELT

SANITÄRINST.-SOKÄCHTE GESCHOSSWEISE ABGEMAUERT

KANAL : IM KELLERBEREICH " POLO DUR "
IM GARAGENBEREICH GUSSEISEN

FENSTER : HOLZFENSTER MIT 2-SCHEIBEN ISOLIERVERGL.
WOHNUNGSEINGANGSTÜREN : T30 OHNE SELBSTSCHLIESSER
STIEGENLAUFPLATTE : ELASTISCH GELAGERT (NEOPRENLAGER)
LOGGIEN : THERMISCH GETRENNT (ISOKORB)
GELÄNDER: STABGELÄNDER EISEN VERZINKT H = 100 BZW. 110 CM
PUTZ: 2 LAGIGER KZN-PUTZ WEISS, ORANGE

BODENBELAGE:

WOHNZIMMER	- SPANNTEPPICH
ZIMMER, YORR.	- SPANNTEPICH
WF., KÜCHE, AR	- LINOLEUM
BAD, WC, VERANDA	- KERAM. BELAG
LOGGIA	- BETONPLATTEN
STIEGENHAUS	- KUNSTSTEIN
MÜLLR., KIWA ETC.	VERS. ZEMENTESTRICH
GARAGE	- ASPHALTEMASTIXSESTRICH
PARTEIKKELLER	- VERS. ZEMENTESTRICH

BESTAND

STAHLBETON / STAMPFBETON
AUSSENWAND ZIEGEL
BETONWAND MIT VORSATZSCH.
GIPSDIELEMAUERWERK
DÄMMUNG
STAHL / ALU - KONSTR.

RAUCHSAMMLER MOTKAMIN (EDELST.)
HSB 18 CM S W O. LETZTER EINM.

BESTANDSPLAN

PARIE: C

PROJEKT
WOHNHAUSANLAGE IN 1220 WIEN, COLERUSGASSE-EUROPAN

PLANINHALT: STIEGE 6 KELLERGESCHOSS

MASSTAB: M = 1:100

GRUNDST.NR. 249/9, 241/3, 249/20 | EZ 5299 | KAT.GEMEINDE ESSLING

BAUWERBER U. GRUNDEIGENTÜMER: GESIBA Gemeinnützige Siedlungs- und Bauhilfsgesellschaft, 1010 Wien, Elisabethstrasse 10

BAUFÜHRER: BAUUNTERNEHMUNG DIPL. ING. HUGO DURST GESELLSCHAFT M.B.H. 1010 WIEN, PROBEGASSE 16 TEL. 535 17 66 FAX 535 17 66-30

PLANVERFASSER: ARCHITEKTEN MAG. ARCH. ASIM DŽINO UNIV. DOZ. MAG. ARCH. DR. TECH. PETER SCHERZ, A-1060 WIEN, GOSTLERGASSE 1/2/4 UND FRIEDRICH 30, TEL. (0222) 587 99 51, FAX (0222) 587 99 51-4, 44/10/1996

BAUBEHÖRDE

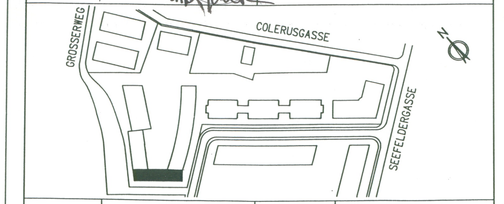

GEZEICHNET	SZ, EP	DATUM	SEPTEMBER 1996
PLANGRÖSSE	0·28 M2	PLANNUMMER	027 / 870